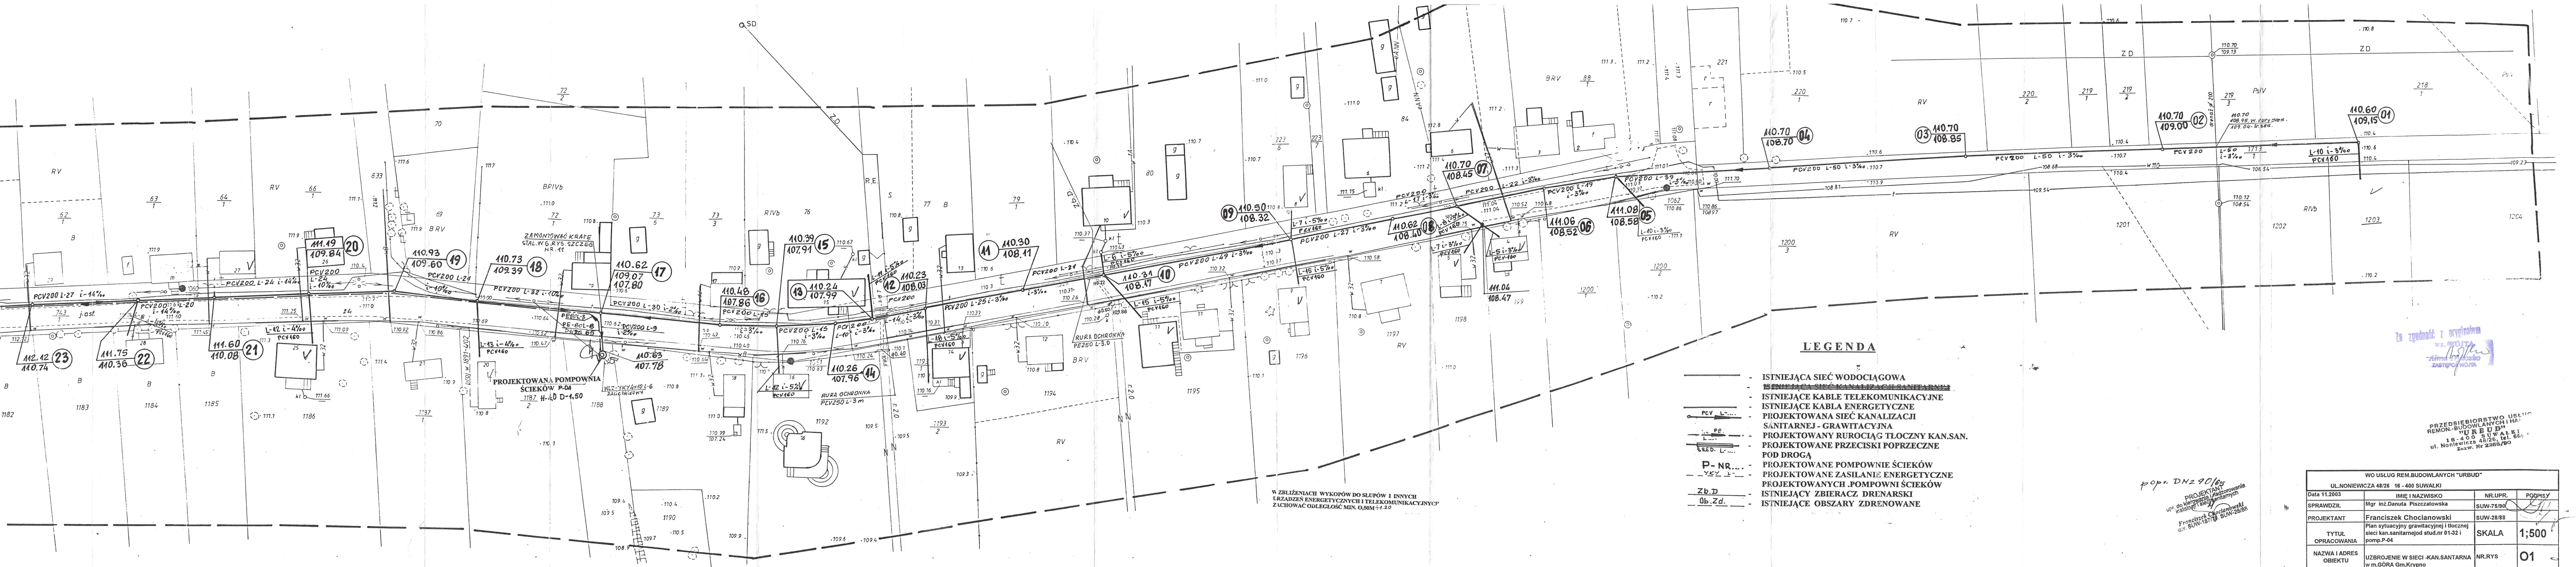
110.60
109,15
01
L-10 i-3‰
PCV160
110.70
109.00
02
110.70
108.95. w. rury dren.
109.04- k. san.
drenaż ⌀ 200
PCV200 L-50 i-3‰
03
110.70
108.85
110.70
108.70
04
111.08
108.58
05
L-10 i-3‰
PCV160
PCV200 L-39 i-3‰
111.06
108.52
06
PCV200 L-19 i-3‰
111.04
108.47
L-5 i-3‰
PCV-160
110.70
108.45
07
PCV200 L-22 i-3‰
PCV200 L-17 i-3‰
110.62
108.40
08
L-8 i-5‰
PCV160
L-7 i-3‰
PCV160
09
110.50
108.32
L-7 i-5‰
PCV160
PCV200 L-27 i-3‰
L-15 i-5‰
PCV160
PCV200 L-49 i-3‰
110.31
108.17
10
L-6 i-5‰
PCV160
L-15 i-5‰
PCV160
RURA OCHRONNA
PE250 L-3.0
11
110.30
108.11
PCV200 L-21
PCV200 L-25 i-3‰
L-18 i-5‰
PCV160
12
110.23
108.03
L-11 i-5‰
PCV160
13
110.24
107.99
PCV200
L-10 i-3‰
L-14 i-3‰
110.26
107.96
14
RURA OCHRONNA
PCV250 L-3 m
110.39
107.91
15
PCV200 L-15 i-3‰
L-12 i-5‰
PCV160
110.48
107.86
16
PCV200 L-15
110.62
109.07
107.80
17
PCV200 L-30 i-2‰
PCV200 L-9 i-2‰
ZAMONTOWAĆ KRATĘ
STAL. WG RYS. SZCZEG
NR. 11
PE80 L-3
PE-80 L-8
DN 90/65
110.63
107.78
WLZ-YKY 4x10 L-6
ZALICZNIKOWY
PROJEKTOWANA POMPOWNIA
ŚCIEKÓW P-04
H-4,0 D-1,50
110.73
109.39
18
PCV200 L-32 i-10‰
L-13 i-4‰
PCV160
110.93
109.60
19
PCV200 L-21
i-10‰
111.19
109.84
20
PCV200
L-24
i-10‰
PCV200 L-24 i-14‰
L-12 i-4‰
PCV160
111.60
110.08
21
PCV200 L-20
i-14‰
L-8
i-4‰
PCV160
111.75
110.36
22
PCV200 L-27 i-14‰
112.12
110.74
23
j.asf.
proj. w 1891-4/02
Zb.D
ZD
BRV
RV
RIVb
PsIV
B

W ZBLIŻENIACH WYKOPÓW DO SŁUPÓW I INNYCH URZĄDZEŃ ENERGETYCZNYCH I TELEKOMUNIKACYJNYCH ZACHOWAĆ ODLEGŁOŚĆ MIN. O,50M ÷1.20

LEGENDA

▬	- ISTNIEJĄCA SIEĆ WODOCIĄGOWA
	- ~~ISTNIEJĄCA SIEĆ KANALIZACJI SANITARNEJ~~
	- ISTNIEJĄCE KABLE TELEKOMUNIKACYJNE
▬	- ISTNIEJĄCE KABLA ENERGETYCZNE
PCV L-....	- PROJEKTOWANA SIEĆ KANALIZACJI SANITARNEJ - GRAWITACYJNA
PE L....	- PROJEKTOWANY RUROCIĄG TŁOCZNY KAN.SAN.
ŚRED. L-....	- PROJEKTOWANE PRZECISKI POPRZECZNE POD DROGĄ
P-NR....	- PROJEKTOWANE POMPOWNIE ŚCIEKÓW
YKY L-	- PROJEKTOWANE ZASILANIE ENERGETYCZNE PROJEKTOWANYCH .POMPOWNI ŚCIEKÓW
Zb.D	- ISTNIEJĄCY ZBIERACZ DRENARSKI
Ob.Zd.	- ISTNIEJĄCE OBSZARY ZDRENOWANE

Za zgodność z oryginałem
wz. WÓJTA
Alina Trykoszko
ZASTĘPCA WÓJTA

PRZEDSIEBIORSTWO USŁUG
REMON.-BUDOWLANYCH I HA
"URBUD"
16-400 SUWAŁKI
ul. Noniewicza 48/26, tel. 66
Zezw. Nr 2368/90

popr. DN 290/65

PROJEKTANT
upr. do kierowania i nadzorowania
instalacji i sieci sanitarnych
Franciszek Chocianowski
upr. SUW-187/78, SUW-28/88

WO USŁUG REM.BUDOWLANYCH "URBUD" UL.NONIEWICZA 48/26 16 - 400 SUWAŁKI			
Data 11.2003	IMIĘ I NAZWISKO	NR.UPR.	PODPISY
SPRAWDZIŁ	Mgr inż.Danuta Piszczatowska	SUW-75/90	
PROJEKTANT	Franciszek Chocianowski	SUW-28/88	
TYTUŁ OPRACOWANIA	Plan sytuacyjny grawitacyjnej i tłocznej sieci kan.sanitarnejod stud.nr 01-32 i pomp.P-04	SKALA	1;500
NAZWA I ADRES OBIEKTU	UZBROJENIE W SIECI -KAN.SANTARNA w m.GÓRA Gm.Krypno	NR.RYS	O1

GÓRA

-25-

MAPA DO CELÓW PROJEKTOWYCH

skala 1: 500 / przetworzenie ze skali 1:1000 /

obiekt: KRYPNO WIELKIE – ZYGMUNTY - GÓRA
gmina: Krypno
pow. moniecki
woj. podlaskie

nr rob. 110/2003
Mapa aktualna na dzień 2003.09.30

Wykonawca:
P.U. „GEOZNAK"
Usługi Geodezyjno-Kartograficzne
Barbara Znaczko; Krystyna Kamińska
Ul. Al. Niepodległości 3
19-100 Mońki

Sporządził:
geodeta uprawniony
BARBARA ZNACZKO
Świadectwo M.G.P. i B. Nr 10504A
zam. 19- 100 Mońki ; ul. Gen. Sikorskiego 17

STAROSTWO POWIATOWE W MOŃKACH
POWIATOWY OŚRODEK DOKUMENTACJI GEODEZYJNEJ I KARTOGRAFICZNEJ

W obszarze oznaczonym linią ▬ ▬ potwierdzono w terenie aktualność treści mapy zasadniczej / dokonano aktualizacji mapy zasadniczej/.
Dokumenty /~~potwierdzające aktualność mapy~~ / z pomiaru uzupełniającego/ przyjęto Do zasobu powiatowego w dniu 14.10. 2003 i zaewidencjonowano pod nr.1891-24/2003

NINIEJSZA MAPA MOŻE SŁUŻYĆ DO CELÓW PROJEKTOWYCH

Projektowane obiekty budowlane wymagające pozwolenia na budowę podlegają wytyczeniu i inwentaryzacji powykonawczej przez jednostki uprawnione do wykonywania prac.

Ark. map zasadn.:
245.121.192 245.123.032 245.123.132
245.121.193 245.123.033 245.123.134
245.121.194 245.123.034 245.123.141
245.121.241 245.123.081 245.123.143
245.121.234 245.123.082 245.123.144
245.121.243 245.123.084

PODINSPEKTOR
Jerzy Rutkowski

ORIENTACJA
Skala 1:250 000
Długołęka
Krypno Wielkie
Ruda
N

WYKAZ PUNKTÓW OSNOWY III

Nr Punktu	Opis położenia
1059	położony jest na po naprzeciw domu n
1060	położony jest na pc przy domu nr 27 .
1061	położony jest napr od słupa telefonicz
1062	położony jest na p ok. 4 m. od drzew

Ark.8(8)

ZESTAWIENIE ARKUSZY

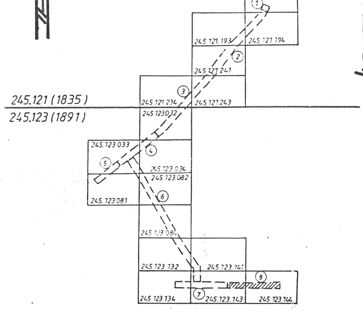
245.121(1835)
245.123(1891)
245.121.192
245.121.193
245.121.194
245.121.241
245.121.243
245.121.234
245.123.032
245.123.033
245.123.034
245.123.081
245.123.082
245.123.132
245.123.134
245.123.141
245.123.143
245.123.144
1
2
3
4
5
6
7
8

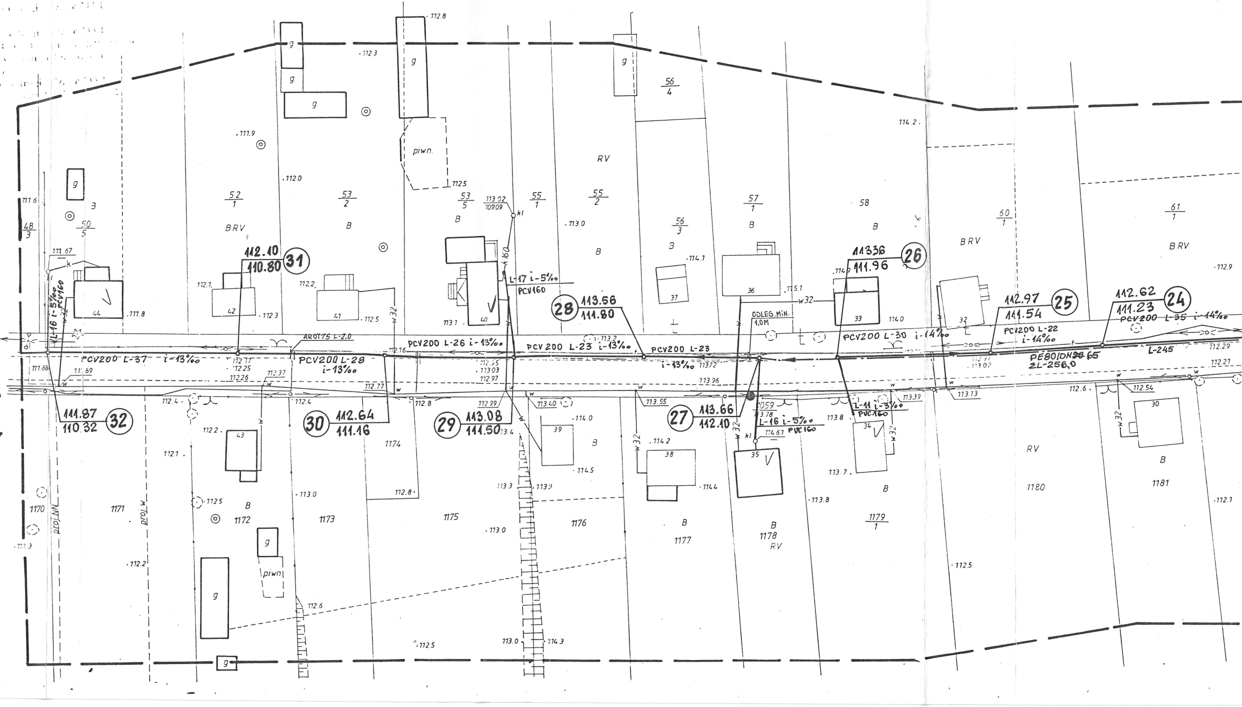
łączy ark. 7
32
111.87
110.32
31
112.10
110.80
30
112.64
111.16
29
113.08
111.50
28
113.56
111.80
27
113.66
112.10
26
113.36
111.96
25
112.97
111.54
24
112.62
111.23
PCV200 L-37 i-13‰
PCV200 L-28 i-13‰
PCV200 L-26 i-13‰
PCV 200 L-23 i-13‰
PCV200 L-23
PCV200 L-30 i-14‰
PCV200 L-22 i-14‰
PCV200 L-35 i-14‰
PEBOIDN 65
ZL-256,0
L-245
L-16 i-5‰ PCV160
L-17 i-5‰ PCV160
L-11 i-5‰ PVC160
ODLEG. MIN. 1,0M
48/3
50/5
52/1
53/2
53/5
55/1
55/2
56/3
56/4
57/1
58
60/1
61/1
1170
1171
1172
1173
1174
1175
1176
1177
1178
1179/1
1180
1181
B
BRV
RV
g
piwn.